


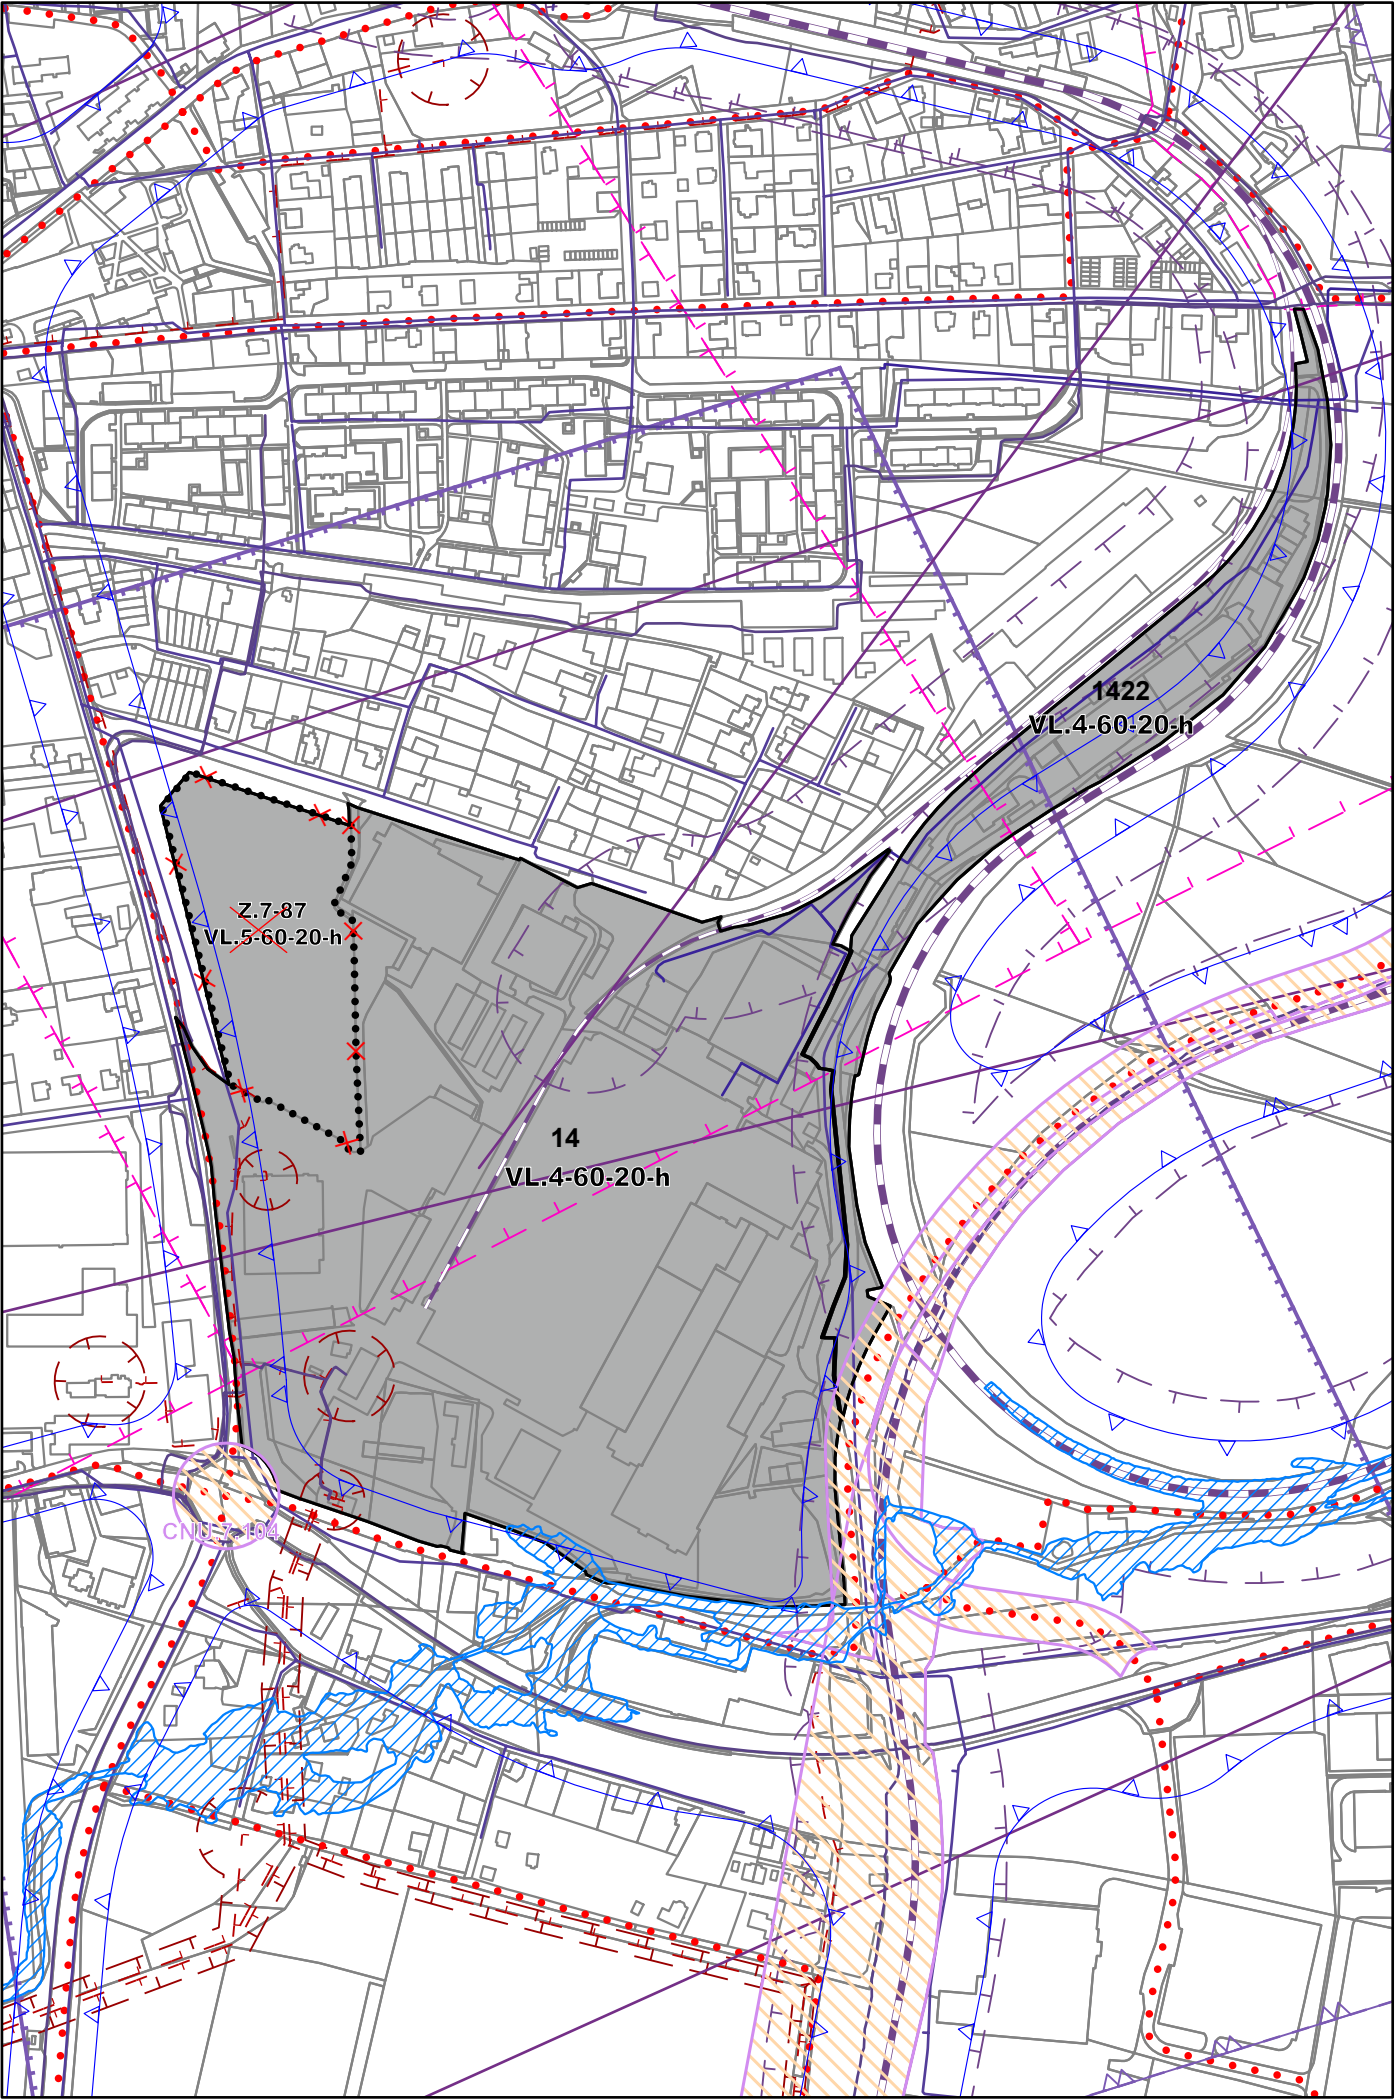

LEGENDA

- HRANICE PARCELY
- PLOCHY VÝROBY LEHKÉ
- HRANICE NOVĚ VZNIKLÝCH REGULAČNÍCH BLOKŮ
14 VL.4-60-20-h a 1422 VL.4-60-20-h
- ⋈ RUŠENÁ HRANICE NÁVRHOVÉ ZASTAVITELNÉ PLOCHY
- ~~Z.7-87~~
~~VL.5-60-20-h~~ RUŠENÁ NÁVRHOVÁ ZASTAVITELNÁ PLOCHA
A NOVĚ VZNIKLÁ PLOCHA STABILIZOVANÁ ZASTAVITELNÁ
- ŽELEZNIČNÍ TRATĚ CELOSTÁTNÍ
- ŽELEZNIČNÍ VLEČKA
- ... CYKLOTRASA
- △ HLUKOVÁ IZOFONA
- TRASA RR A MW
- OP LETIŠTĚ - PŘIBLIŽOVACÍ PROSTOR
- OP LETIŠTĚ - PROTI NEBEZPEČNÝM A KLAMAVÝM SVĚTLŮM
- OP LETIŠTĚ- OMEZENÍ VZDUŠNÉHO VEDENÍ
- OP KOMUNIKAČNÍHO ZAŘÍZENÍ A VEDENÍ
- OP ŽELEZNIČNÍ TRATI A VLEČKY
- OP NADZEMNÍHO ELEKTRICKÉHO VEDENÍ 110kV, 35 kV
A TRANSFORMOVNY
- STANOVENÉ ZÁPLAVOVÉ ÚZEMÍ
- KORIDOR NAD PLOCHAMI S ROZDÍLNÝM ZPŮSOBEM VYUŽITÍ VYMEZENÝ ÚZEMNÍM PLÁNEM
KORIDOR NAD PLOCHAMI S ROZDÍLNÝM ZPŮSOBEM VYUŽITÍ Z NADRAZENÉ DOKUMENTACE

1422

(1 -1500) označuje pořadové číslo změny v rámci urbanistického sektoru

VL.4-60-20-h

- 1. pozice (AA-ZZ) označuje funkci plochy s rozdílným způsobem využití,
- 2. pozice (1-8) označuje výškovou hladinu zástavby (podlažnost)
- 3. pozice (0-100) označuje intenzitu využití ploch (koeficient zastavění nadzemními stavbami Kn),
- 4. pozice (0-100) označuje intenzitu využití plochy (koeficient zeleně Kz),
- 5. pozice (a-z) označuje cílový charakter zástavby.

ZMĚNA Č. 27 ÚZEMNÍHO PLÁNU LIBEREC		
KOORDINAČNÍ VÝKRES		Č. VÝKRESU: 6
POŘIZOVATEL:	MAGISTRÁT MĚSTA LIBEREC ODBOR ÚZEMNÍHO PLÁNOVÁNÍ ODDĚLENÍ ÚŘADU ÚZEMNÍHO PLÁNOVÁNÍ	MĚŘÍTKO: 1:5000
ZPRACOVATEL:	MAGISTRÁT MĚSTA LIBEREC ODBOR ÚZEMNÍHO PLÁNOVÁNÍ ODDĚLENÍ ÚAP A GIS	DATUM: 11/2025
PROJEKTANT:	ING. ARCH. PETR KINCL	PARÉ: