


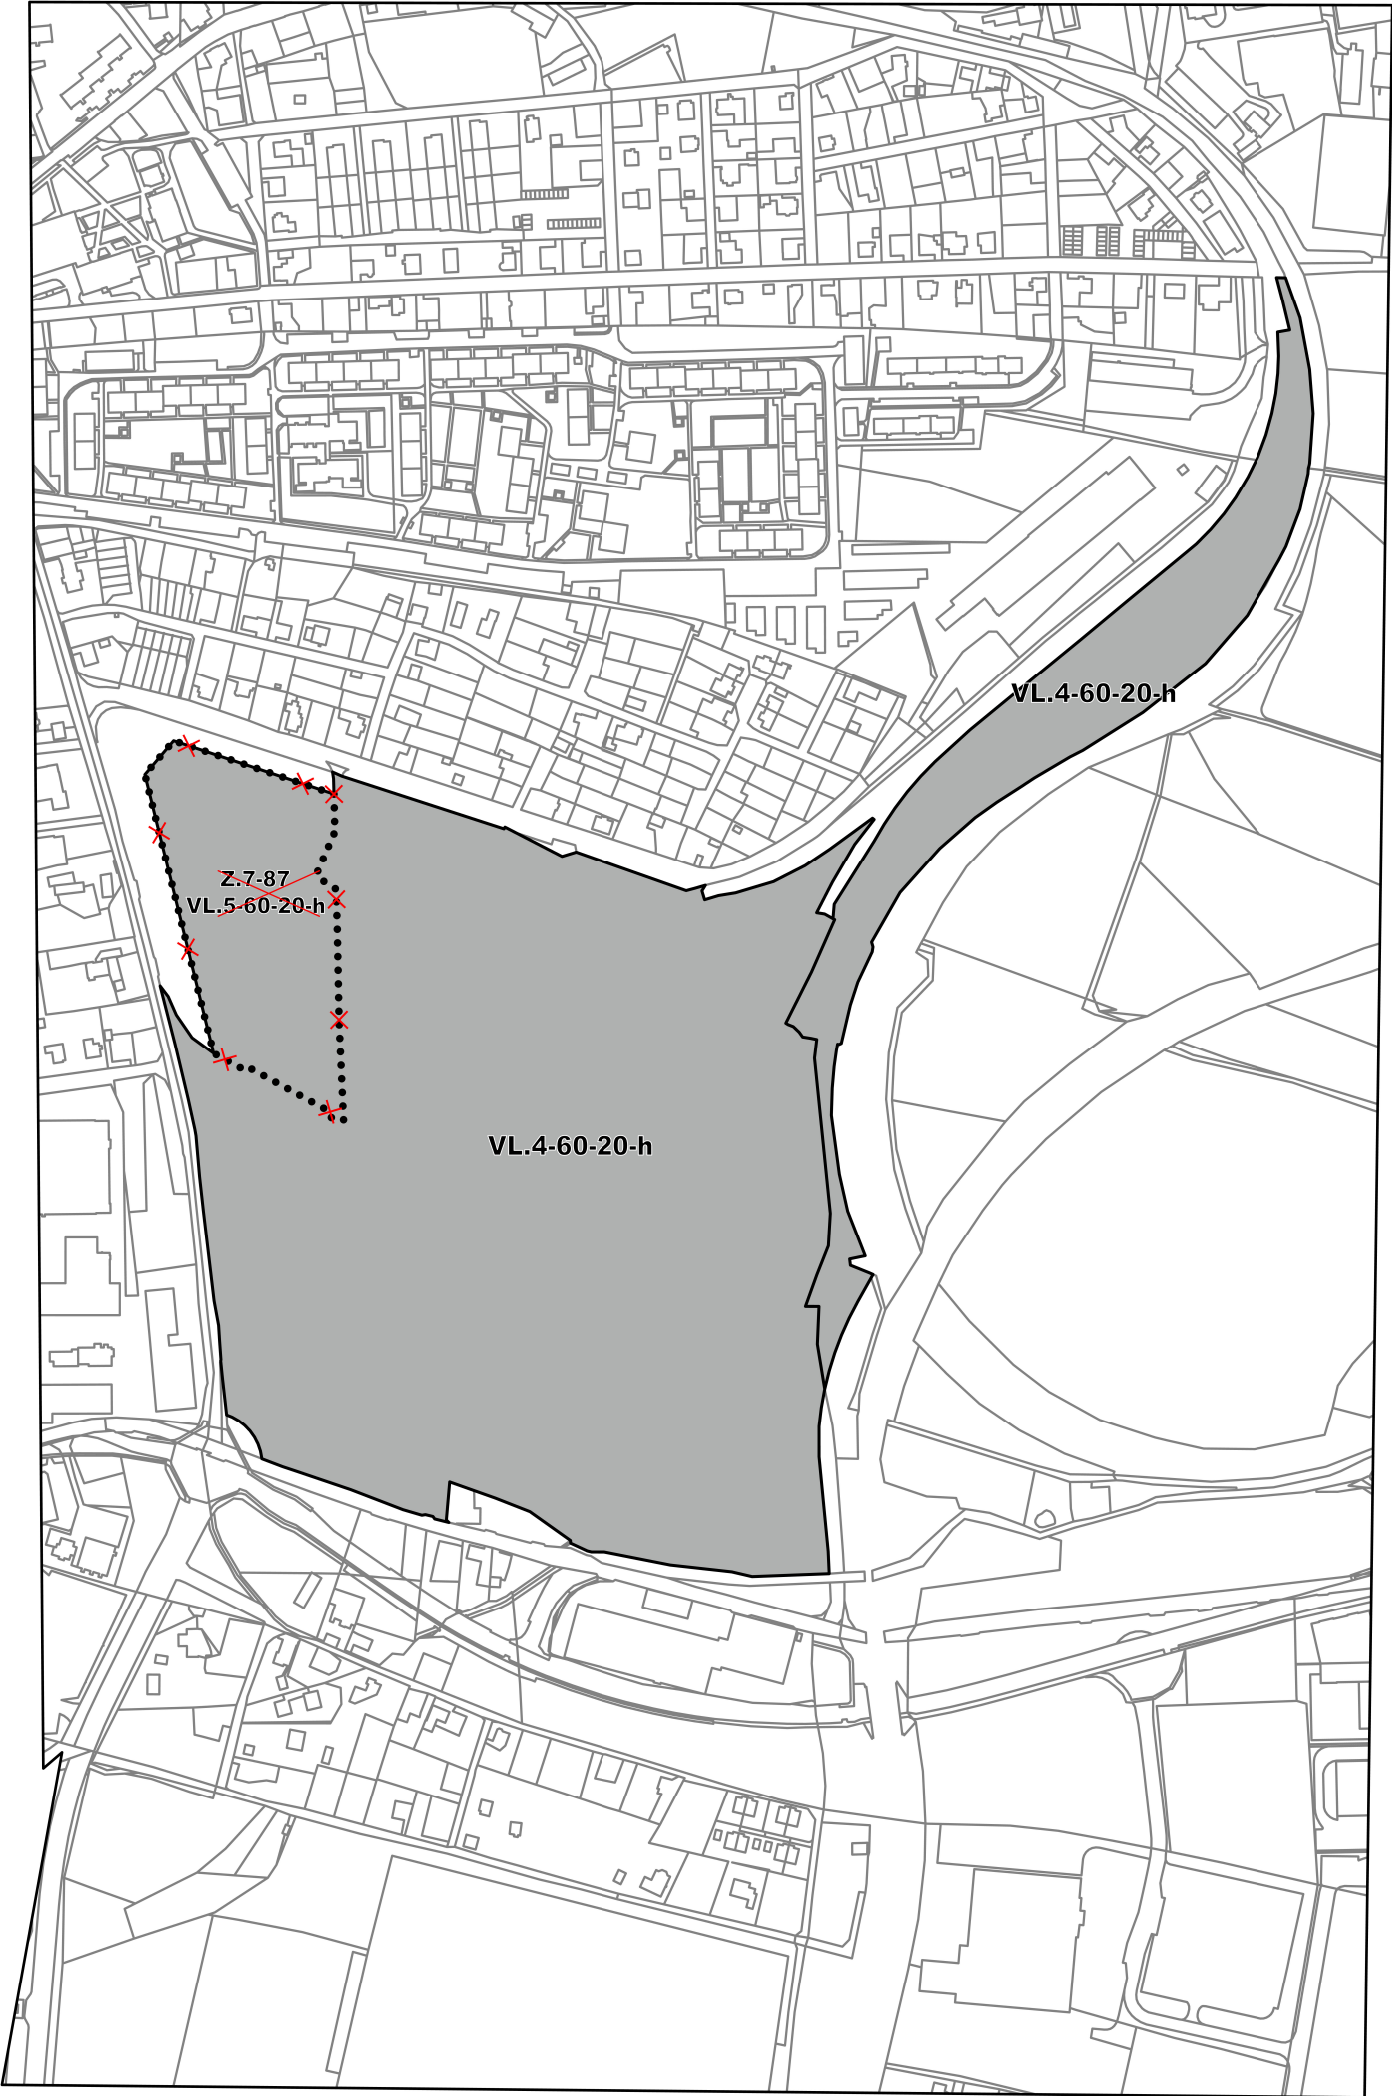

LEGENDA

- HRANICE PARCELY
- PLOCHY VÝROBY LEHKÉ
- HRANICE NOVĚ VZNIKLÝCH REGULAČNÍCH BLOKŮ VL.4-60-20-h a VL.4-60-20-h
- ✖...✖ RUŠENÁ HRANICE NÁVRHOVÉ ZASTAVITELNÉ PLOCHY
- ~~Z.7-87~~ RUŠENÁ NÁVRHOVÁ ZASTAVITELNÁ PLOCHA
- ~~VL.5-60-20-h~~ A NOVĚ VZNIKLÁ PLOCHA STABILIZOVANÁ ZASTAVITELNÁ

INFORMATIVNÍ JEVY

VL.4-60-20-h

- 1. pozice (AA-ZZ) označuje funkci plochy s rozdílným způsobem využití,
- 2. pozice (1-8) označuje výškovou hladinu zástavby (podlažnost),
- 3. pozice (0-100) označuje intenzitu využití ploch (koeficient zastavění nadzemními stavbami Kn),
- 4. pozice (0-100) označuje intenzitu využití plochy (koeficient zeleně Kz),
- 5. pozice (a-z) označuje cílový charakter zástavby.

Záznam o účinnosti změny Z27 územního plánu Liberec
ZMĚNU VYDALO: statutární město Liberec - Zastupitelstvo města Liberec
ČÍSLO JEDNACÍ: SZ CJ MML 084938/25
DATUM VYDÁNÍ: 29. 4. 2026 dle usnesení ZM č. 104/2026
DATUM NABYTÍ ÚČINNOSTI: 15. 5. 2026
POŘIZOVATEL: Magistrát města Liberec
Jméno a funkce oprávněné osoby: Otisk úředního razítka a podpis oprávněné osoby
 Mgr. Jaromír Kronát Referent oddělení úřadu územního plánování Odbor územního plánování
 Mgr. Adam Pátek Vedoucí oddělení úřadu územního plánování Odbor územního plánování
 Bc. Tereza Brožková Referent oddělení úřadu územního plánování Odbor územního plánování

ZMĚNA Č. 27 ÚZEMNÍHO PLÁNU LIBEREC		
HLAVNÍ VÝKRES		Č. VÝKRESU: 2a
POŘIZOVATEL:	MAGISTRÁT MĚSTA LIBEREC ODBOR ÚZEMNÍHO PLÁNOVÁNÍ ODDĚLENÍ ÚŘADU ÚZEMNÍHO PLÁNOVÁNÍ	MĚŘÍTKO: 1:5000
ZPRACOVATEL:	STATUTÁRNÍ MĚSTO LIBEREC ODBOR ÚZEMNÍHO PLÁNOVÁNÍ ODDĚLENÍ ÚP A GIS	DATUM: 04/2026
PROJEKTANT:	ING. ARCH. PETR KINCL	PARÉ:

KINCL